

ZADANIE pre študentskú architektonickú súťaž: Úprava priestorov bývalej knižnice Nadácie otvorenej spoločnosti

Nadácia otvorenej spoločnosti so sídlom na Baštová 5, 811 03 Bratislava (IČO 30 845 173, DIČ 20 208 511 07), zaregistrovaná v Registri nadácií MV SR reg.č. 203/Na-96/93 (ďalej len „Nadácia“)

VYHLASUJE študentskú architektonickú súťaž na interiérovú úpravu priestorov bývalej knižnice na prízemí sídelnej budovy.

Účastníkmi súťaže môžu byť študenti 3. ročníka a vyššie FA STU, VŠVU, dizajnu FA STU a absolventi ročníka 2015/2016 týchto škôl.

Porota súťaže:

Ing. Arch. Michal Bogár (BKU ateliér),
Ing. Arch. Oto Häusler,
Jana Dravecká – finančná riaditeľka Nadácie,
Ján Orlovský – výkonný riaditeľ Nadácie

Termín zverejnenia súťaže:	22.6. 2016
Termín obhliadky priestorov:	od 22.6. do 27.6. 2016 od 9.00 do 17.00 hod.
Termín odovzdania súťažných návrhov:	najneskôr 20.7. 2016 elektronicky na adresu osf@osf.sk s predmetom správy “ Knižnica OSF ”
Termín rozhodnutia poroty:	01.08. 2016
Termín zadania objednávky prác:	08.08. 2016
Termín ukončenia realizácie:	09.09. 2016

Súťažné požiadavky vyhlasovateľa súťaže:

Nadácia alokuje sumu 3000,- € (slovom tritisíc eur) na dodanie služby podľa zadania vrátane odmeny pre víťaza.



Nadácia využíva **priestory bývalej knižnice na semináre, workshopy a tlačové konferencie.**

Miestnosť lichobežníkového tvaru (podrobné rozmery v prílohe) s priamym slnečným svetlom je vybavená 24 stoličkami STEELCASE na kolieskach s výsuvným stolíkom.

Miestnosť so zvyškami nábytku z bývalej knižnice (nie je podmienkou zotrvania v miestnosti) pôsobí strohým až chladným dojmom. Cieľom úpravy je miestnosť bývalej knižnice zútulniť, kreatívne stvárniť úpravou podláh, stien, stropov a spraviť z nej modernú seminárnu miestnosť, ktorá reflektuje duch a poslanie Nadácie ako „otvorenej, inkluzívnej a rôznorodej komunity“. Návrh musí reflektovať skutočnosť, že **celkový rozpočet vo výške 3000,- EUR vrátane honorára pre víťaza nesmie byť prekročený.**

Parametre – súčasťou víťazného návrhu musí byť:

- 3x servírovací / príručný stolík na kolieskach (2x na občerstvenie, 1 na uloženie dataprojektora / laptopu / techniky),
- galerijný závesný systém na zavesenie obrazov/fotografií na celú dĺžku miestnosti - stena oproti oknám
- vytvorenie priestoru pre publikácie OSF v počte do cca 50ks (police, zavesenie, uloženie, levitácia ☺ - fantázii sa medze nekladú...) na zadnej stene
- riešenie „studeného“ osvetlenia - len výmena túb zo studených za žiarivky so žltým svetlom a prípadne úprava súčasných svietidiel (zmena/odstránenie krytov a pod)
- návrh „chladenia“/ ventilácie miestnosti (nemá AC, priame slnečné svetlo, v lete býva vzduch nedýchatelný aj pri otvorených oknách)
- zatemnenie - okrem existujúcich žalúzií by bolo potrebné zariadiť jednoduché zatemňovanie/prítmie pre prezentácie a filmy uprostred dňa ako doplnenie súčasného systému žalúzií.

Poznámka:


Finančné prostriedky potrebné na realizáciu projektu sa budú autorom víťazného návrhu vyplácať priebežne, preto zo strany autorov nie je potrebné mať potrebný objem hotovosti na účte.

Úlohou víťaza súťaže bude v realizovať víťazný návrh v stanovenom termíne, honorár víťaza je súčasťou celkového rozpočtu 3000 EUR.

V Bratislave, 22.6.2016



Príloha k zadaniu

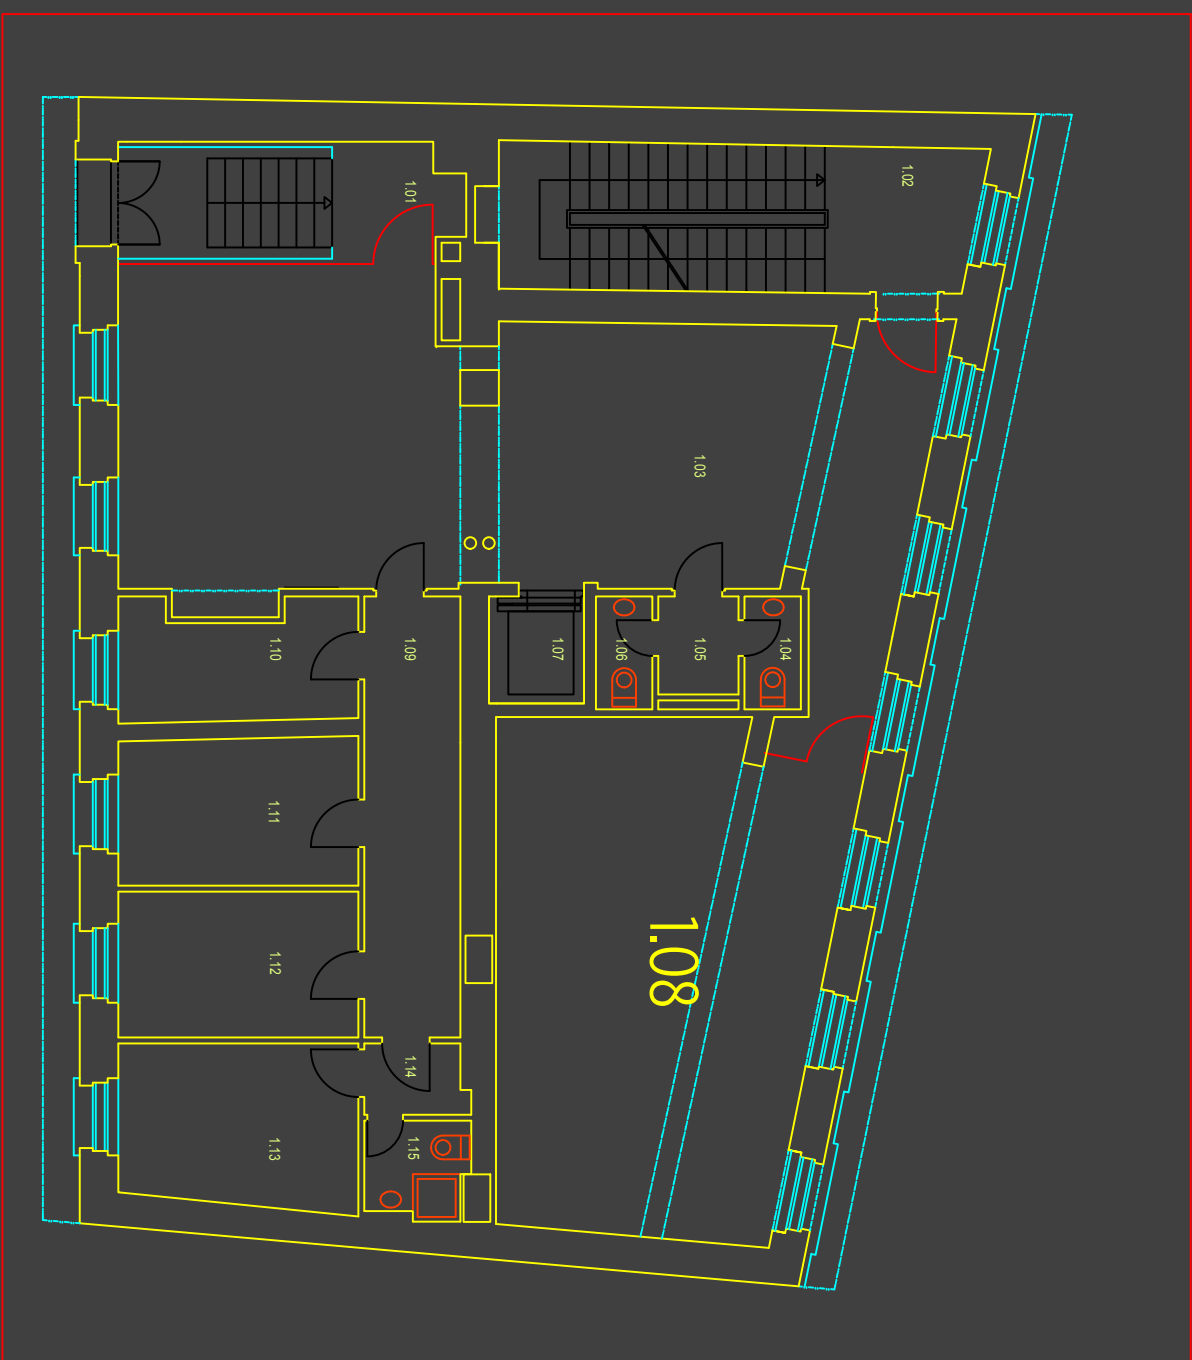

LEGENDA MIESTNOSTÍ

Č.	NÁZOV MIESTNOSTI	PLOCHA m ²
1.01	VSTUP	12,89
1.02	SCHODISKO	19,67
1.03	VSTUPNÁ HALA	62,28
1.04	WC - PÁN	1,90
1.05	PREDSEŇ	2,36
1.06	WC - DAMY	1,90
1.07	VYTAHOVÁ SÁCHTA	2,88
1.08	KNIŽNICA	49,84
1.09	CHODBA	12,16
1.10	KANCELÁRIA	8,86
1.11	KANCELÁRIA	9,99
1.12	KANCELÁRIA	9,92
1.13	KUPIEKA	10,94
1.14	PREDSEŇ	2,02
1.15	KUPIEKA + WC	2,77

PÔDORYS
PRÍZEMIE ULICA

MIERKA 1:100
1 2 3 4
5m

NADÁČIA OTVORENEJ SPOLUČNOSTI
BRATISLAVA BAŠTOVÁ 5
AS BUILT
BOGÁR KRÁLÍK URBAN
ARCHITECTURE & DESIGN